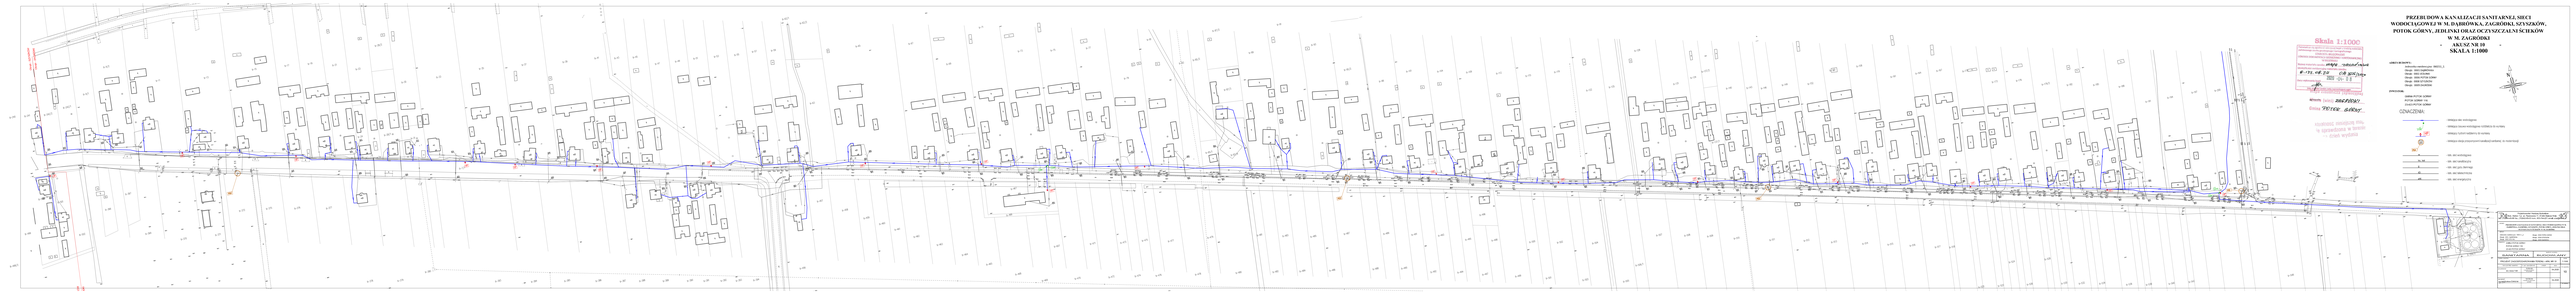

PRZEBUDOWA KANALIZACJI SANITARNEJ, SIECI WODOCIĄGOWEJ W UL. DĄBROWKA, ZAGRÓDKI, SYSZKÓW, POTOK GÓRNY, JEDLIŃKI ORAZ OCZYSZCZALNI ŚCIEKÓW W M. ZAGRÓDKI

AKUSZ NR 10

SKALA 1:1000

Skala 1:1000

Projekt budowlany zamienny
Projekt budowlany wykonawczy
Projekt budowlany powykonawczy


OBIEKTY BUDOWLANE:
- Sieć kanalizacji sanitarnej SIECI 1
- Sieć wodociągowa
- Studnie SWS-KSW60
- Studnie SWS-KSW80 i SWS-KSW100
- Studnie SWS-KSW315
- Studnie SWS-SUW500



